
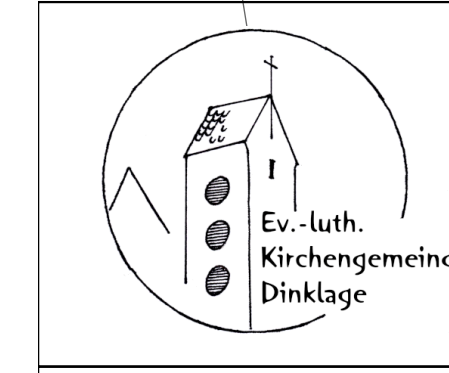


- Grab
- Gebrauchsraum
- Straußfällung ab 1 m Höhe
- Straußfällung bis 1 m Höhe / Beisetzmauer
- Pflaster
- Betonplatten
- Asphalt / Beton
- Schotter
- Hecke
- Mauer
- Gebäude
- Kies
- Wappensteinig Grab
- Vegetations
- Sondergrabstätte
- Neue Grab

- Grabstein
- Eingang
- Hydrant
- Schieber
- Gießbarren
- Schallschrank
- Zaun
- Hecke
- Kess / Kriechgitter

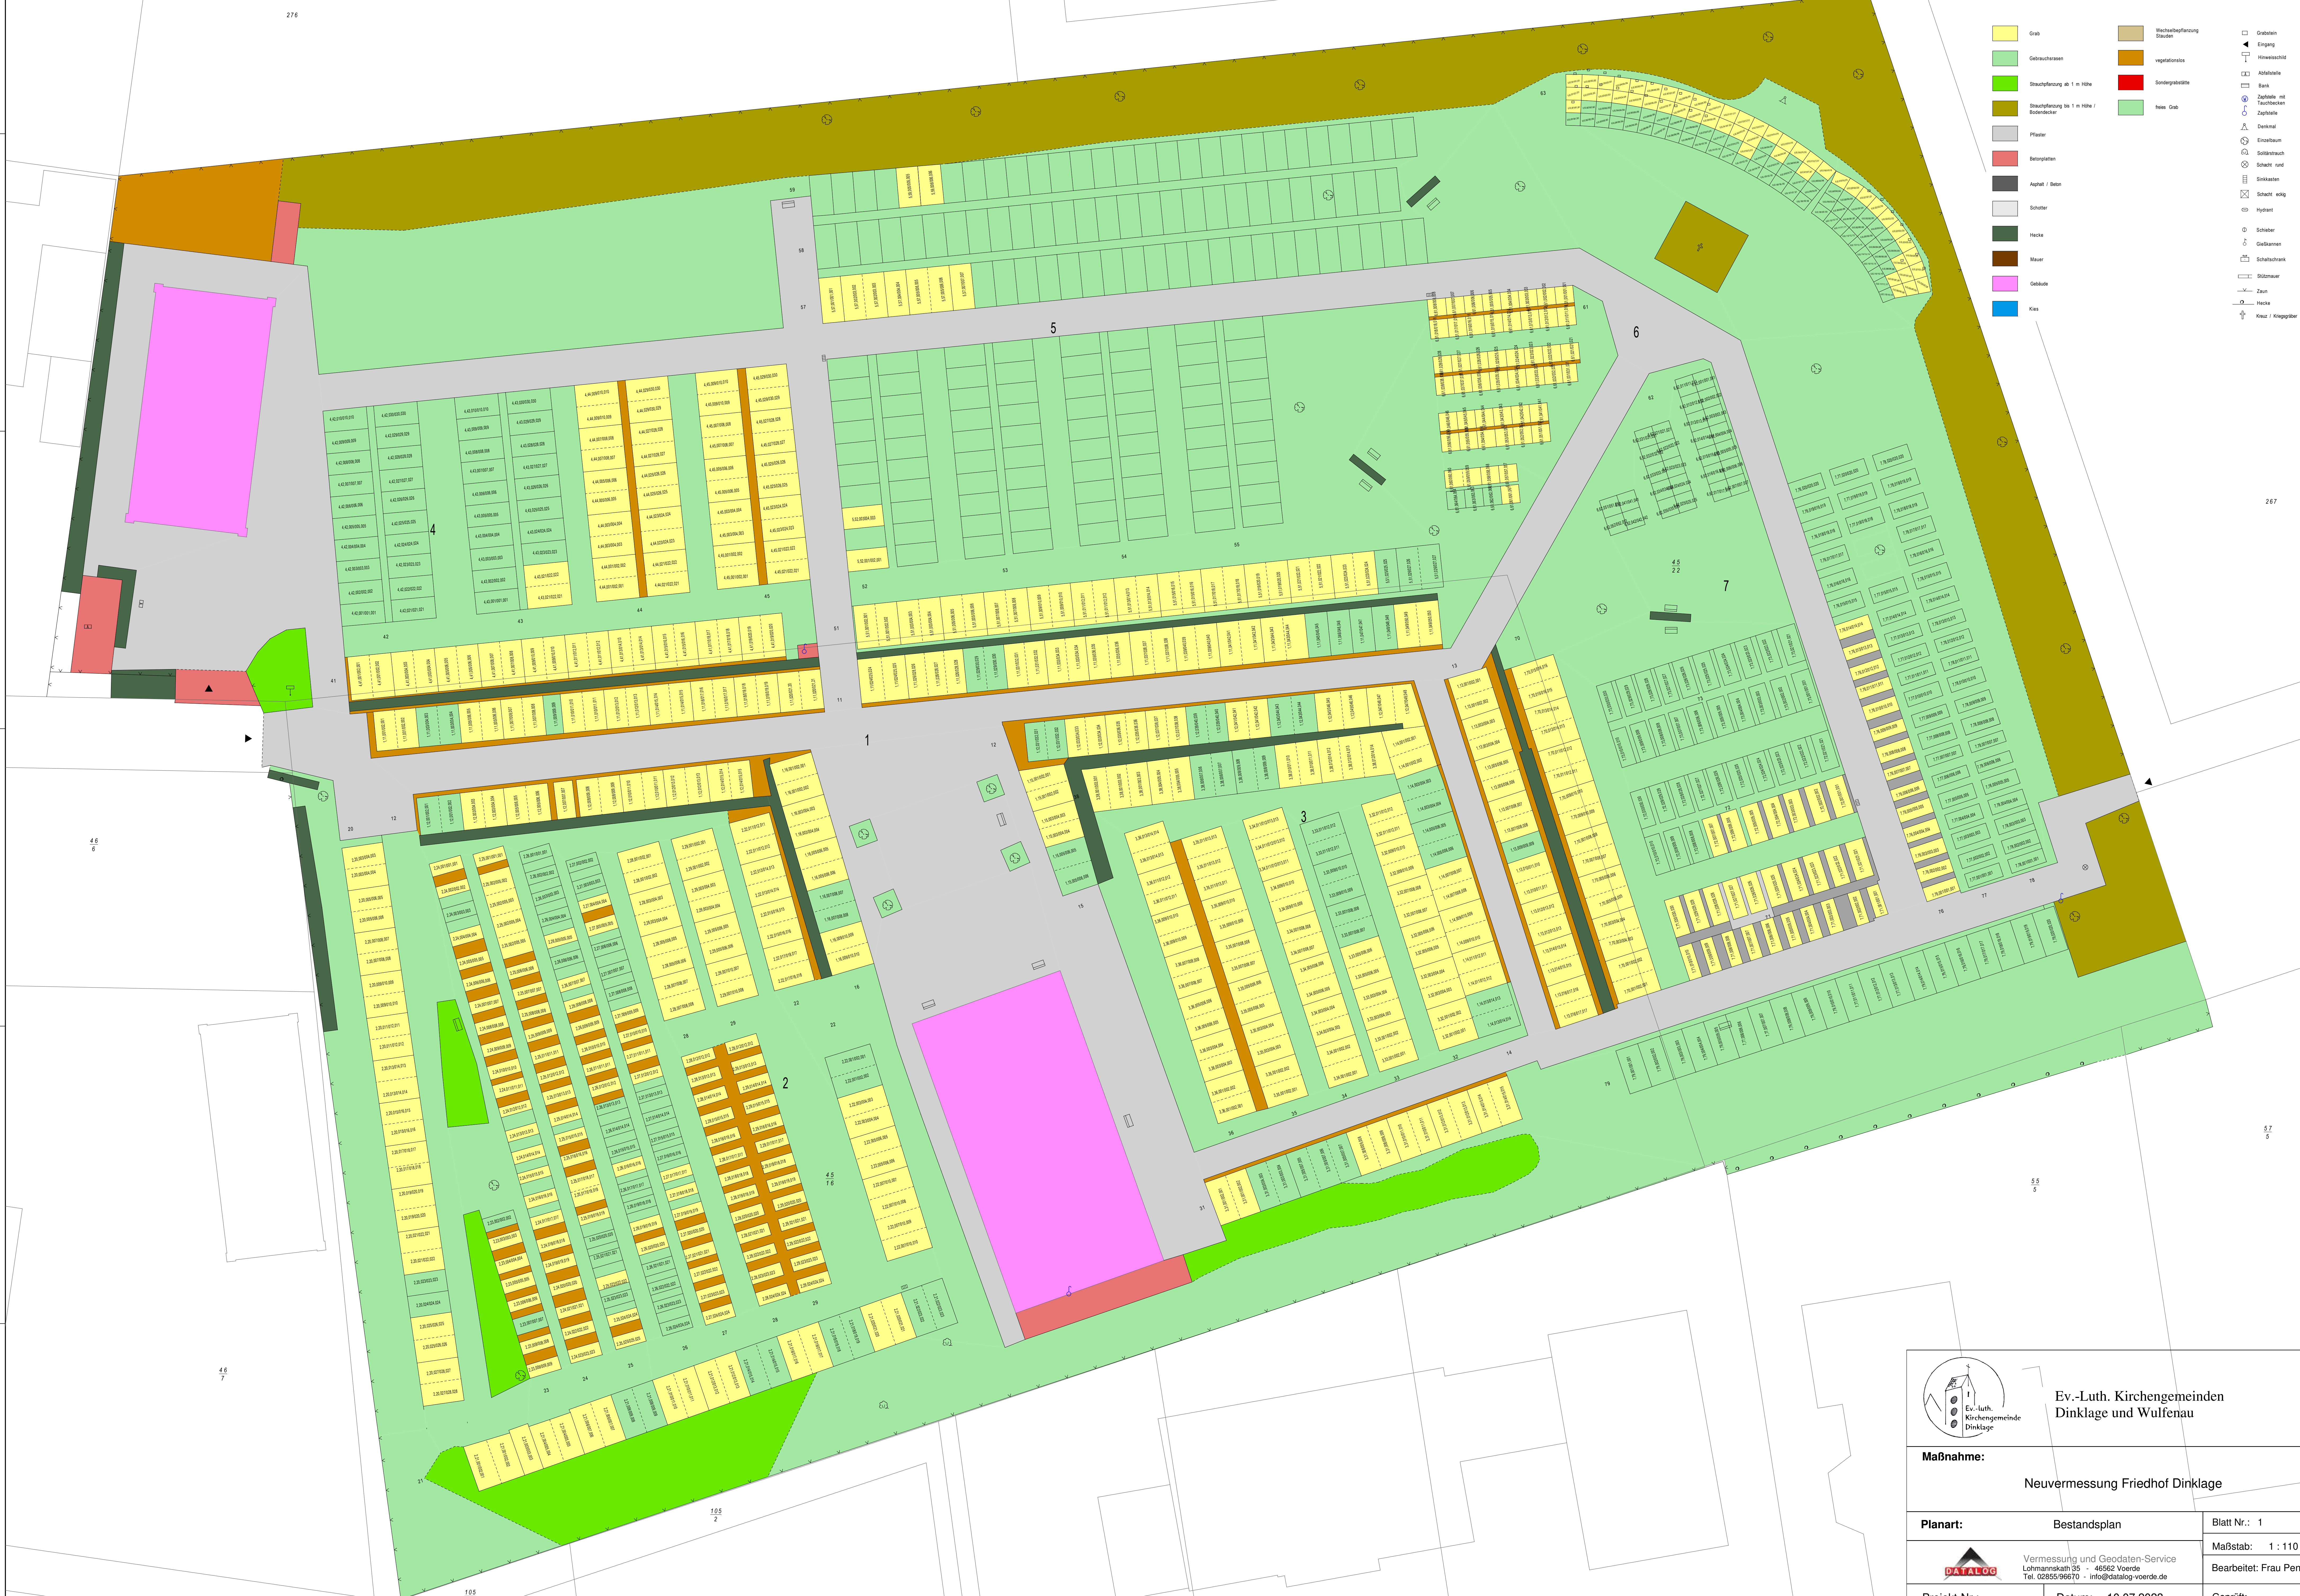

**Ev.-Luth. Kirchengemeinden
Dinklage und Wulfenau**

Maßnahme:
Neuvermessung Friedhof Dinklage

Planart: Bestandsplan

Projekt-Nr.: Datum: 10.07.2023

Blatt Nr.: 1

Maßstab: 1 : 110

Bearbeitet: Frau Penkl

Geprüft:



Vermessung und Geodaten-Service
Lohmannskath 35 • 45562 Voerde
Tel. 02855/96670 • info@datalog-voerde.de